


Planta Bloco da Engenharia Ambiental - Primeiro Pavimento


Escala 1:200



Mapa Campus 2 USP
Escala 1:20000

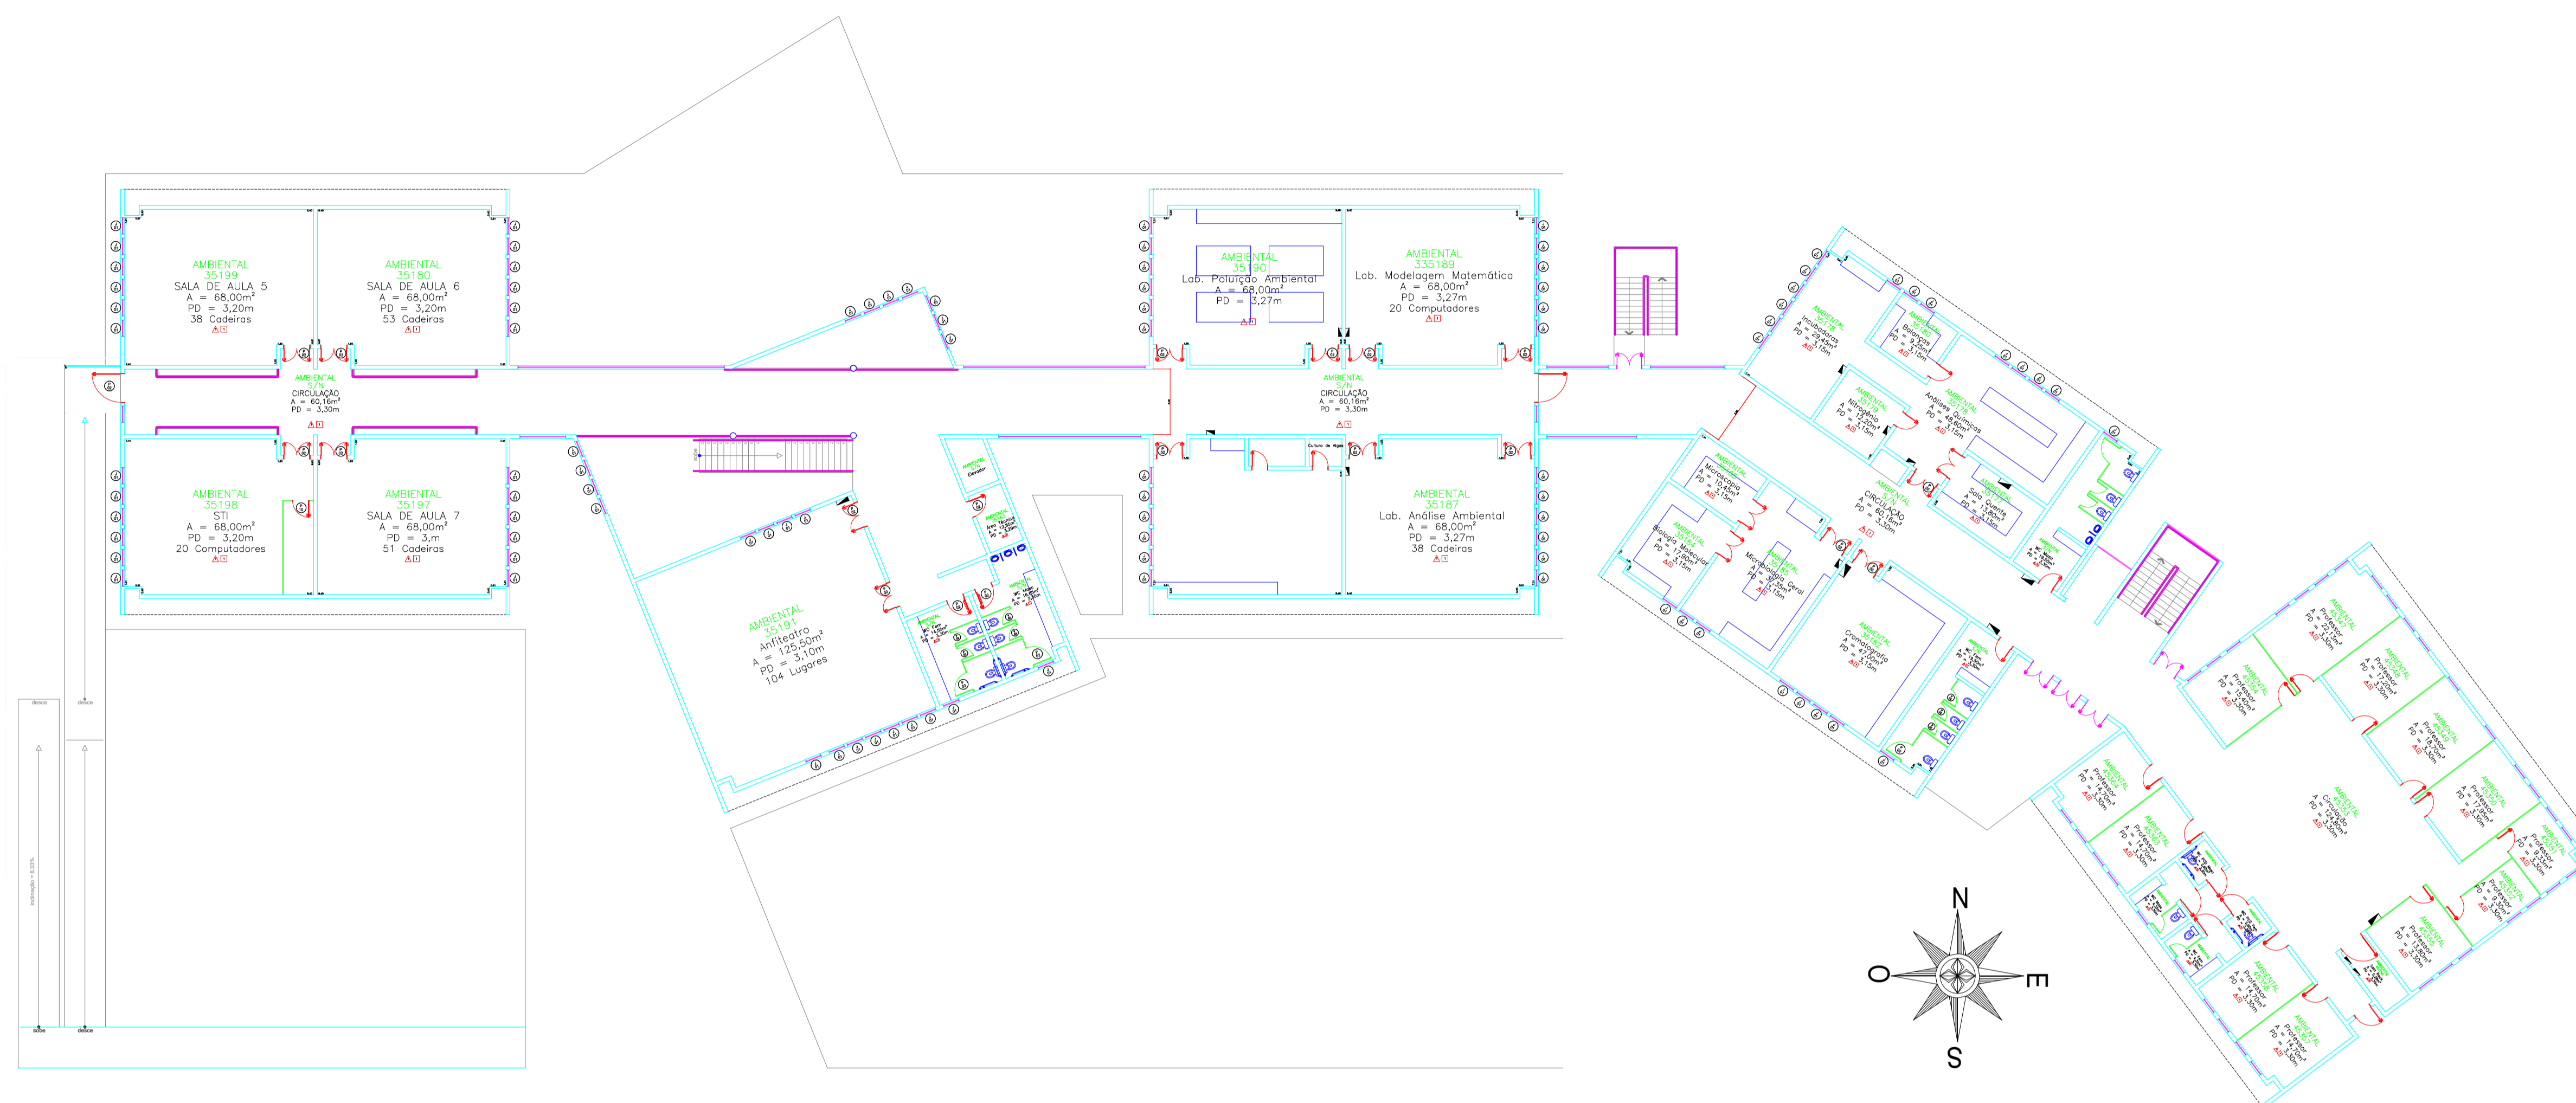

Implantação do Edifício
Escala 1:1000

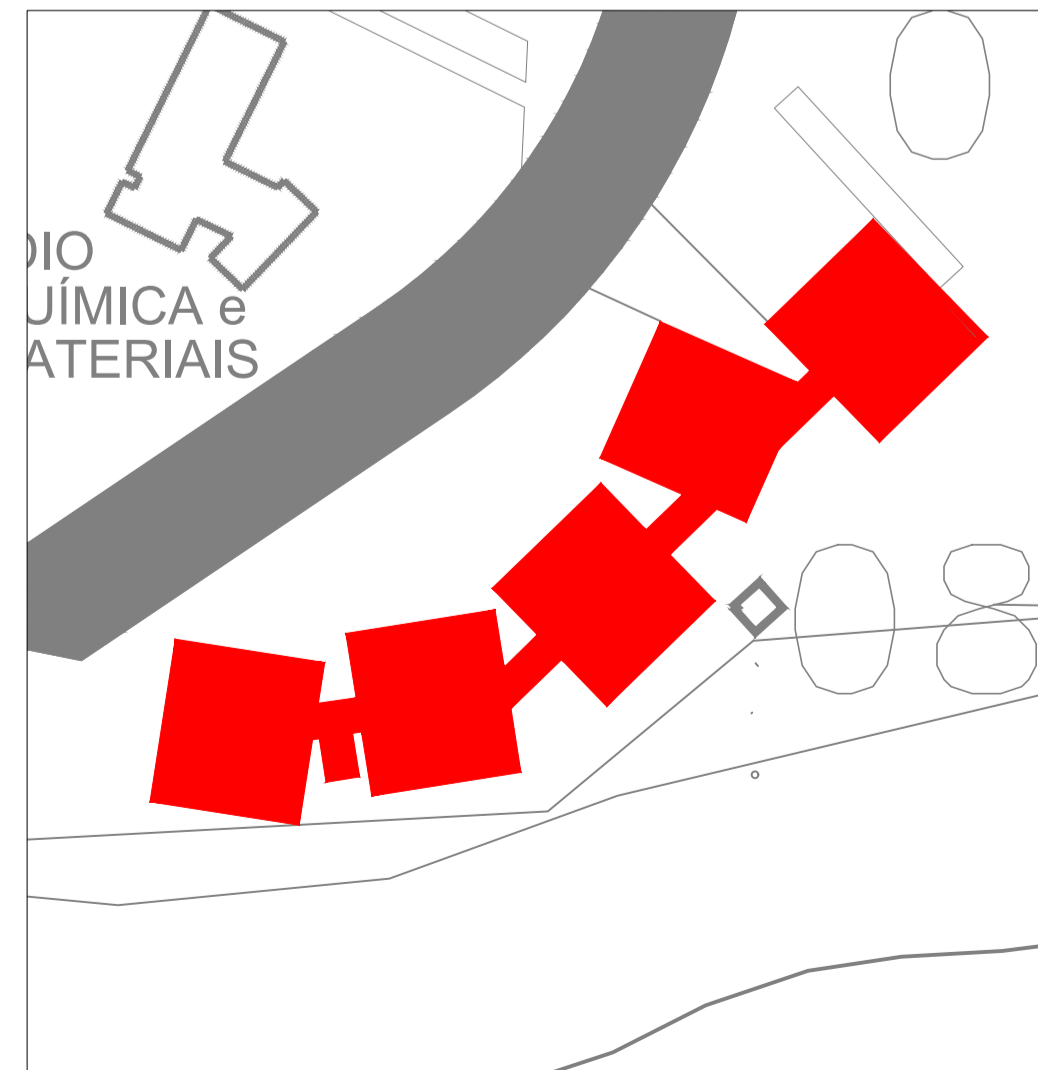

Escola de Engenharia de São Carlos Serviço de Manutenção e Obras	
Prédio: Bloco da Engenharia Ambiental "as built"	
Título: Planta Baixa do Térreo	
Escala: Indicada	
Desenho: Rafael Lopes	Revisão: Eng. Rodrigo Eiji
Folha: 2/2	Data: 03/12/2021