



Planta Bloco de Salas de Aula C - Primeiro Andar

Escala 1:100

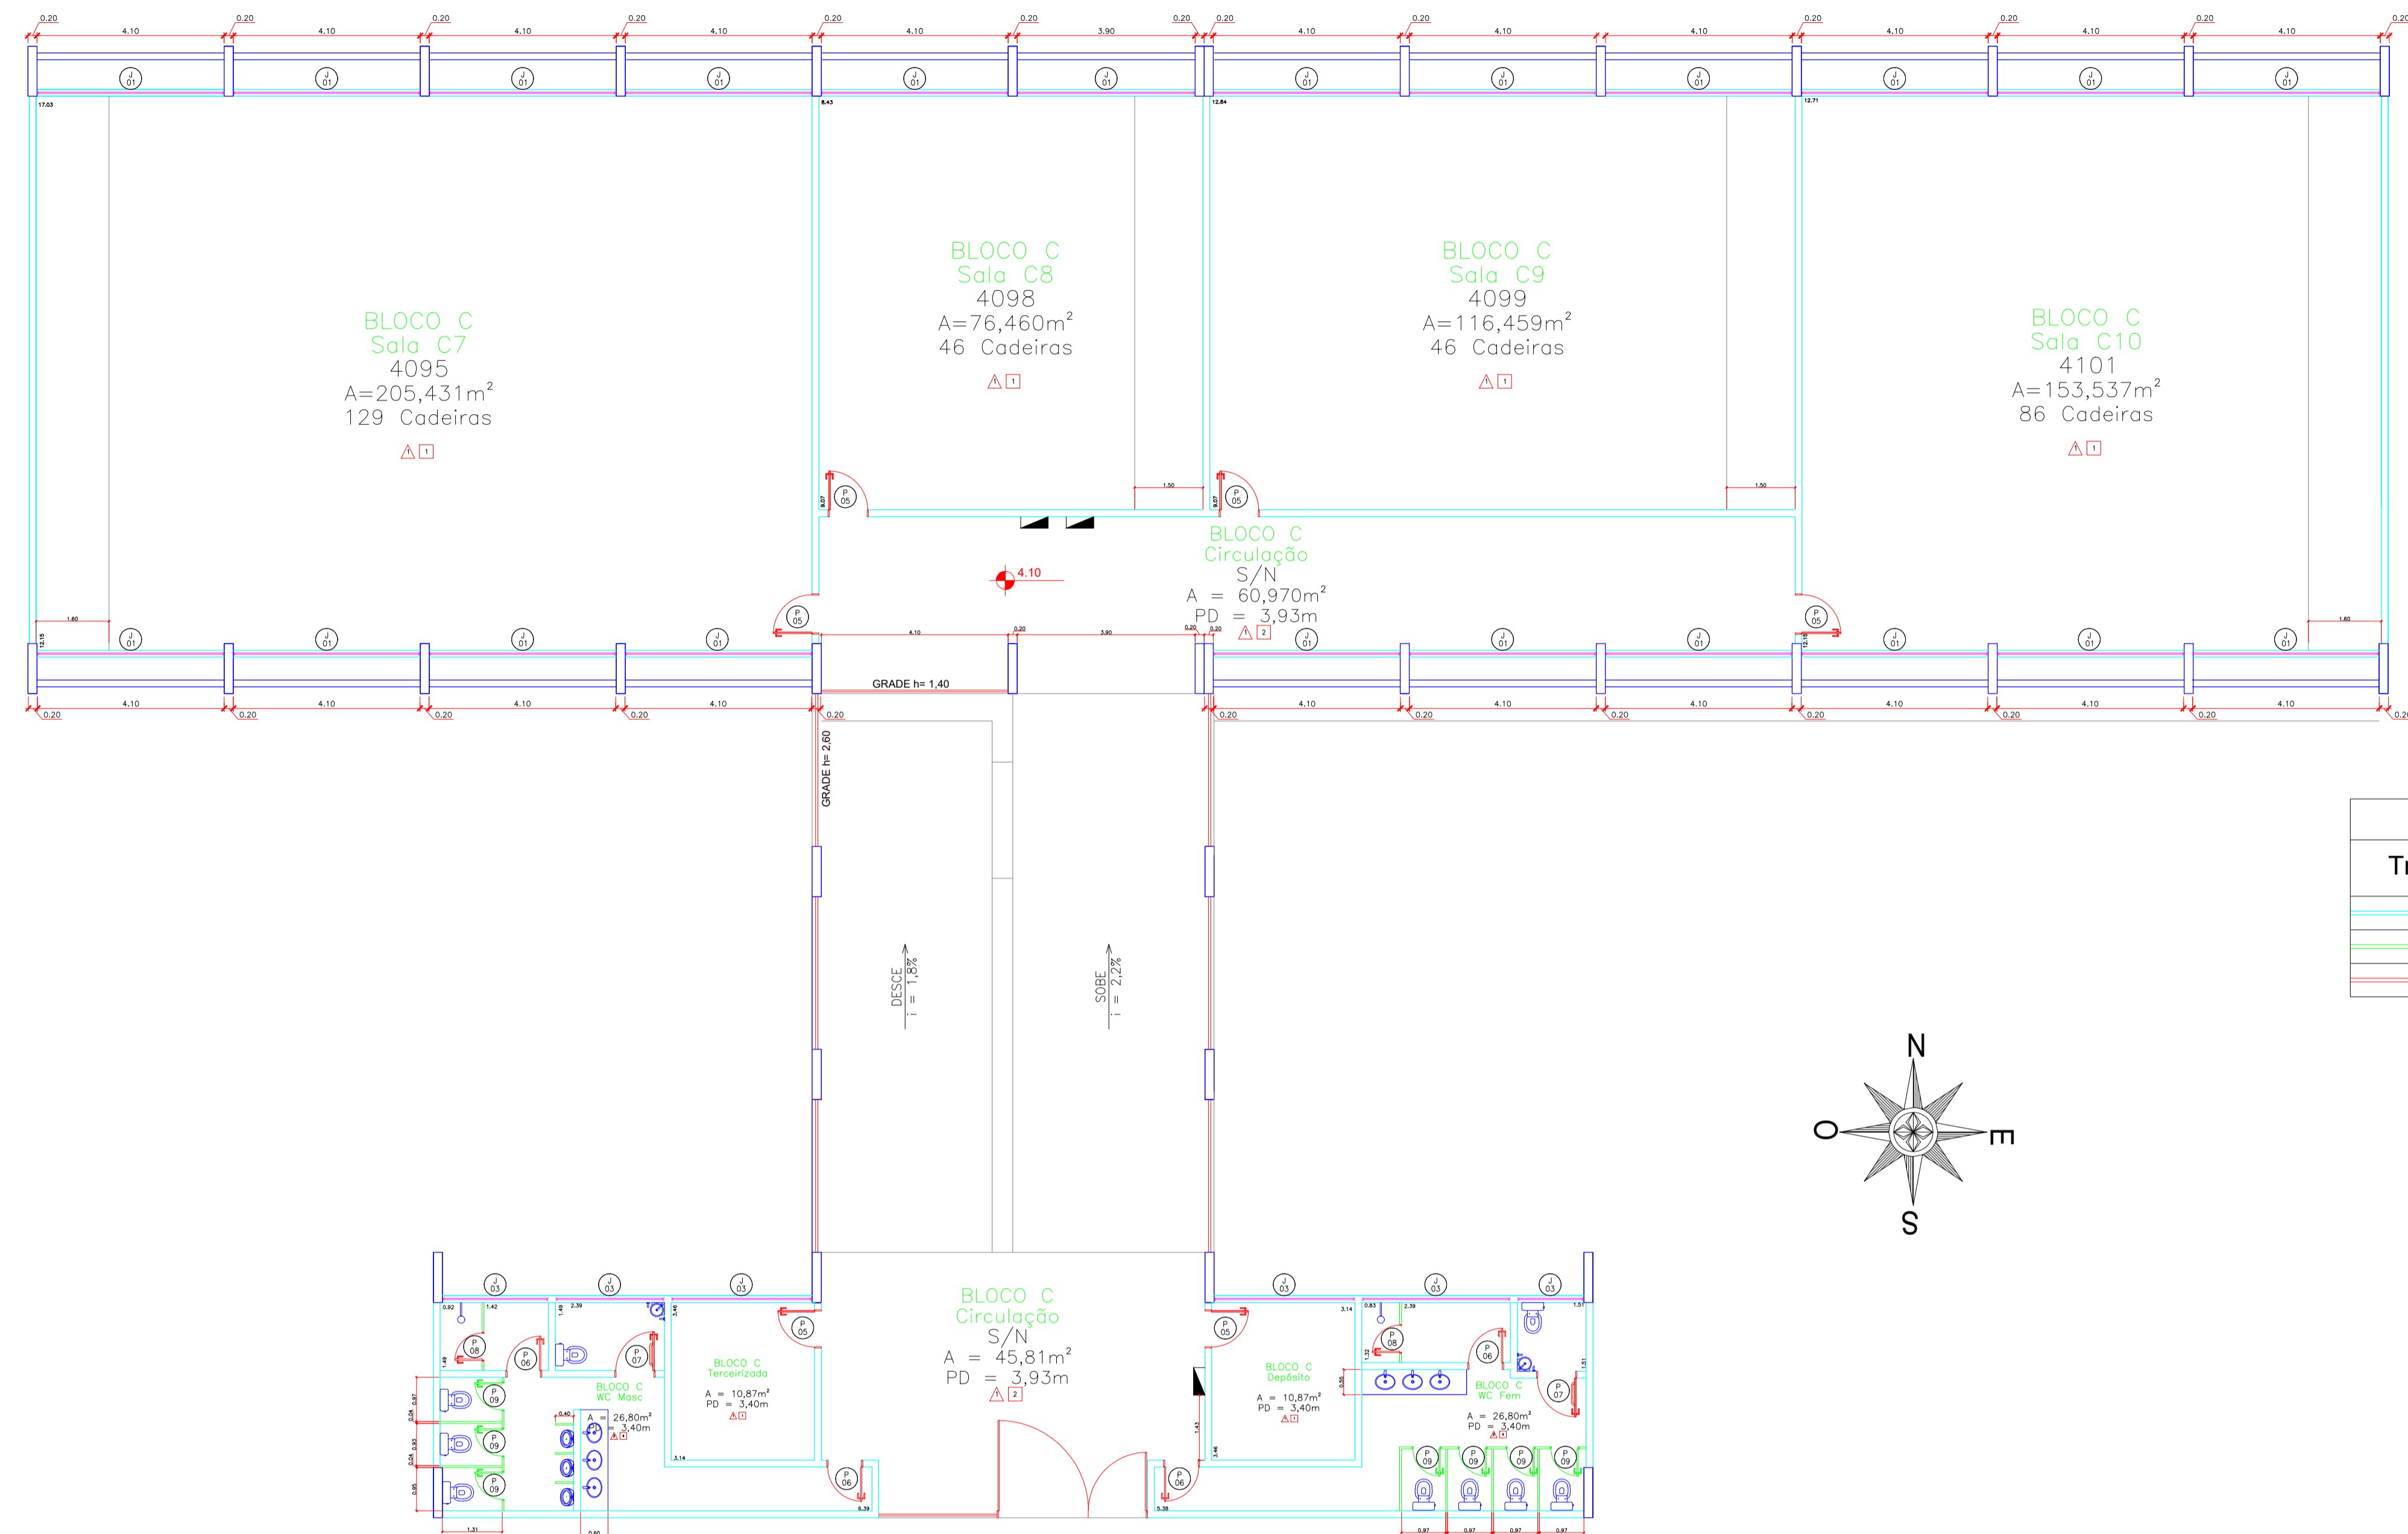

Traços	
Traço	Tipo
	Alvenaria
	Divisória PVC
	Grade Metálica

Detalhamento Banheiros
Escala 1:50

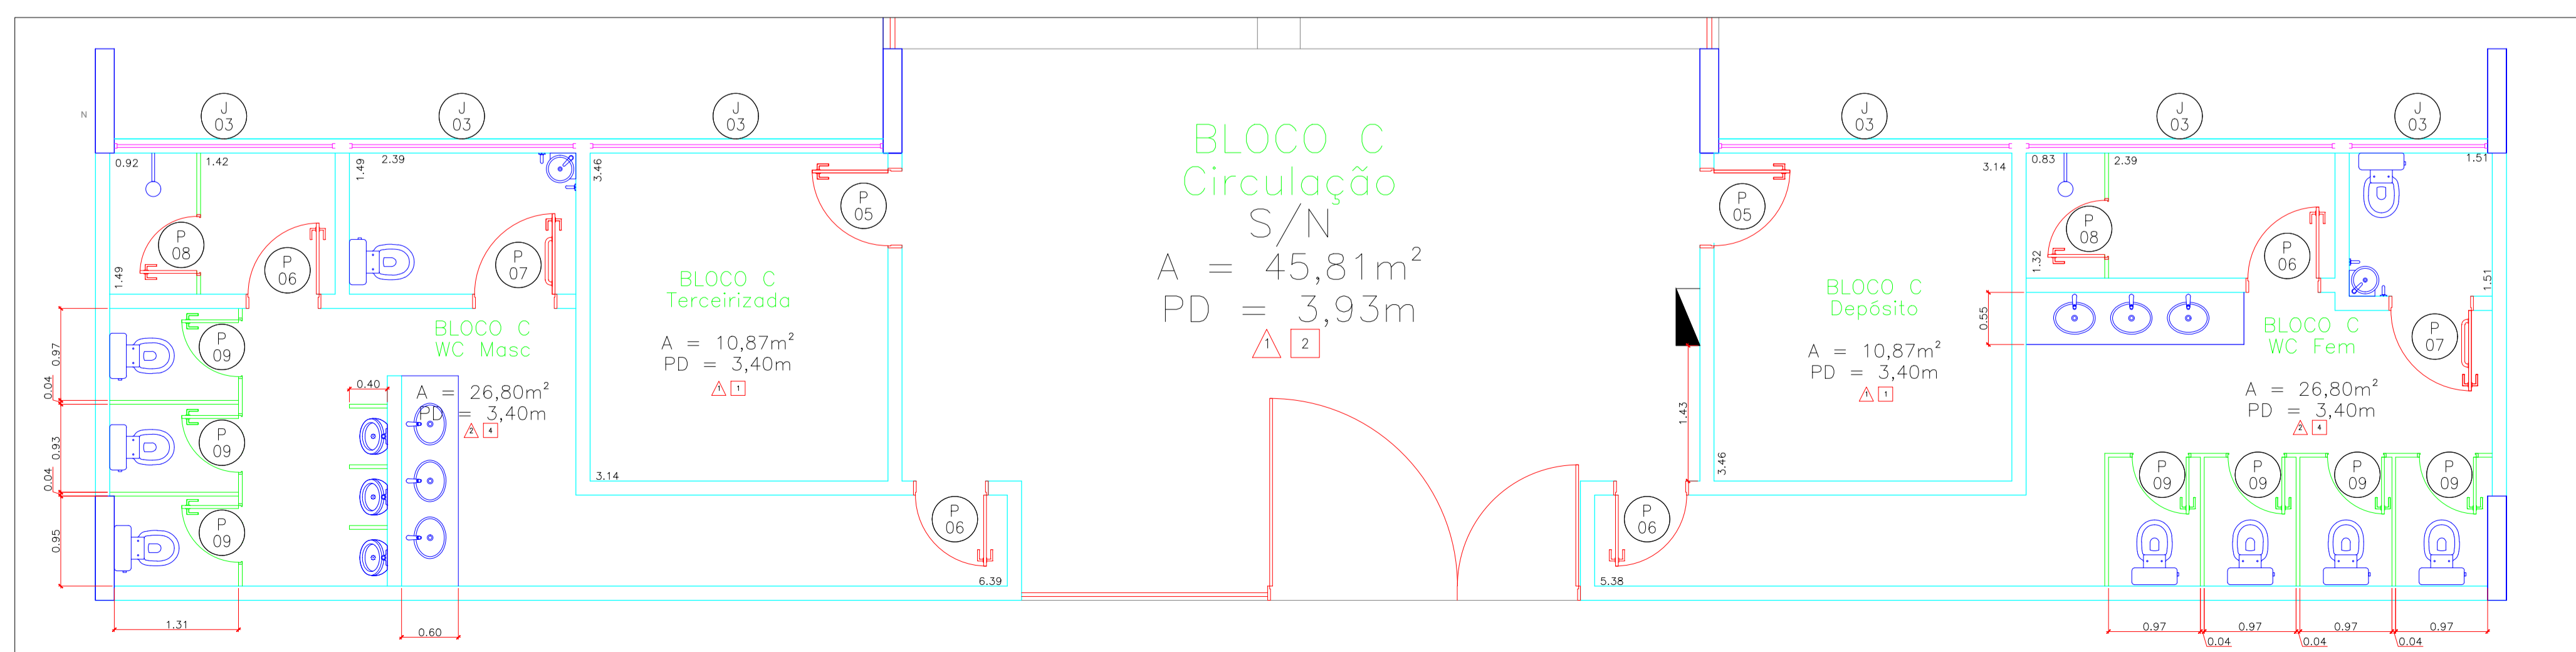

Escola de Engenharia de São Carlos
Serviço de Manutenção e Obras

Prédio: Bloco de Aulas C "as built"

Título: Planta Baixa do Primeiro Andar e Banheiros

Escala: Indicada

Desenho: Rafael Lopes Revisão: Eng. Rodrigo Eiji

Folha: 2/2